

УТВЕРЖДАЮ

Заместитель директора по строительству
и идеологической работе

РУП «БЕЛТЭИ»

В.Т.Новик

2025

ТЕХНИЧЕСКОЕ ЗАДАНИЕ

к заявке на закупку товаров (работ, услуг)

№ п/п	Номенклатура	Характеристика номенклатуры
1	Силовая сборка РТЗО 0,4 кВ	Степень защиты IP 44, на лицевой стороне установить ключи управления со световой индикацией, ввод питающих и отходящих КЛ снизу через сальник, шкаф подвесной (согласно приложениям №№1,2,3)
Специальные требования к товару		1. Допускается применение аналогичных решений на аналогичном оборудовании со следующими требованиями: - участник должен представить сравнительную таблицу, в которой будут отражены все позиции элемента/оборудования, указанные в опросных листах с замещающими позициями предлагаемого аналога с указанием сравнения всех характеристик каждого заменяемого элемента/оборудования; - предлагаемый аналог должен обладать характеристиками и функционалом не хуже, чем указанное оборудование, в противном случае предлагаемое оборудование не будет считаться аналогом. Аналогом считается товар, который по своему функциональному назначению, применению, качественным и техническим характеристикам полностью идентичен указанному в предмете закупки товару; - предлагаемые решения участника (в том числе с применением аналогичной продукции) не должны ухудшать характеристики системы и должны сохранить основные принципиальные решения. 2. Продукция должна иметь паспорт и/или инструкцию по эксплуатации на русском языке завода-изготовителя. 3. Предлагаемая к поставке продукция должна иметь: сертификаты (декларации) соответствия ТР ТС 004/2011 «О безопасности низковольтного оборудования».
Перечень документов, необходимых при поставке		Поставщик обязан предоставить одновременно с отгрузочными документами: паспорт завода изготовителя, паспорта на примененные изделия и оборудование, свидетельство о поверке средств измерений (входящие в состав оборудования).

Заведующий ОКС – начальник ЭМУ
(руководитель подразделения)


Ведущий инженер ЭМУ ОКС
(должность отв. за оформление закупки на закупку)

(подпись)


(подпись)

Шапо Н.А.
(Ф.И.О)

Медведь Д.Н.
(Ф.И.О)

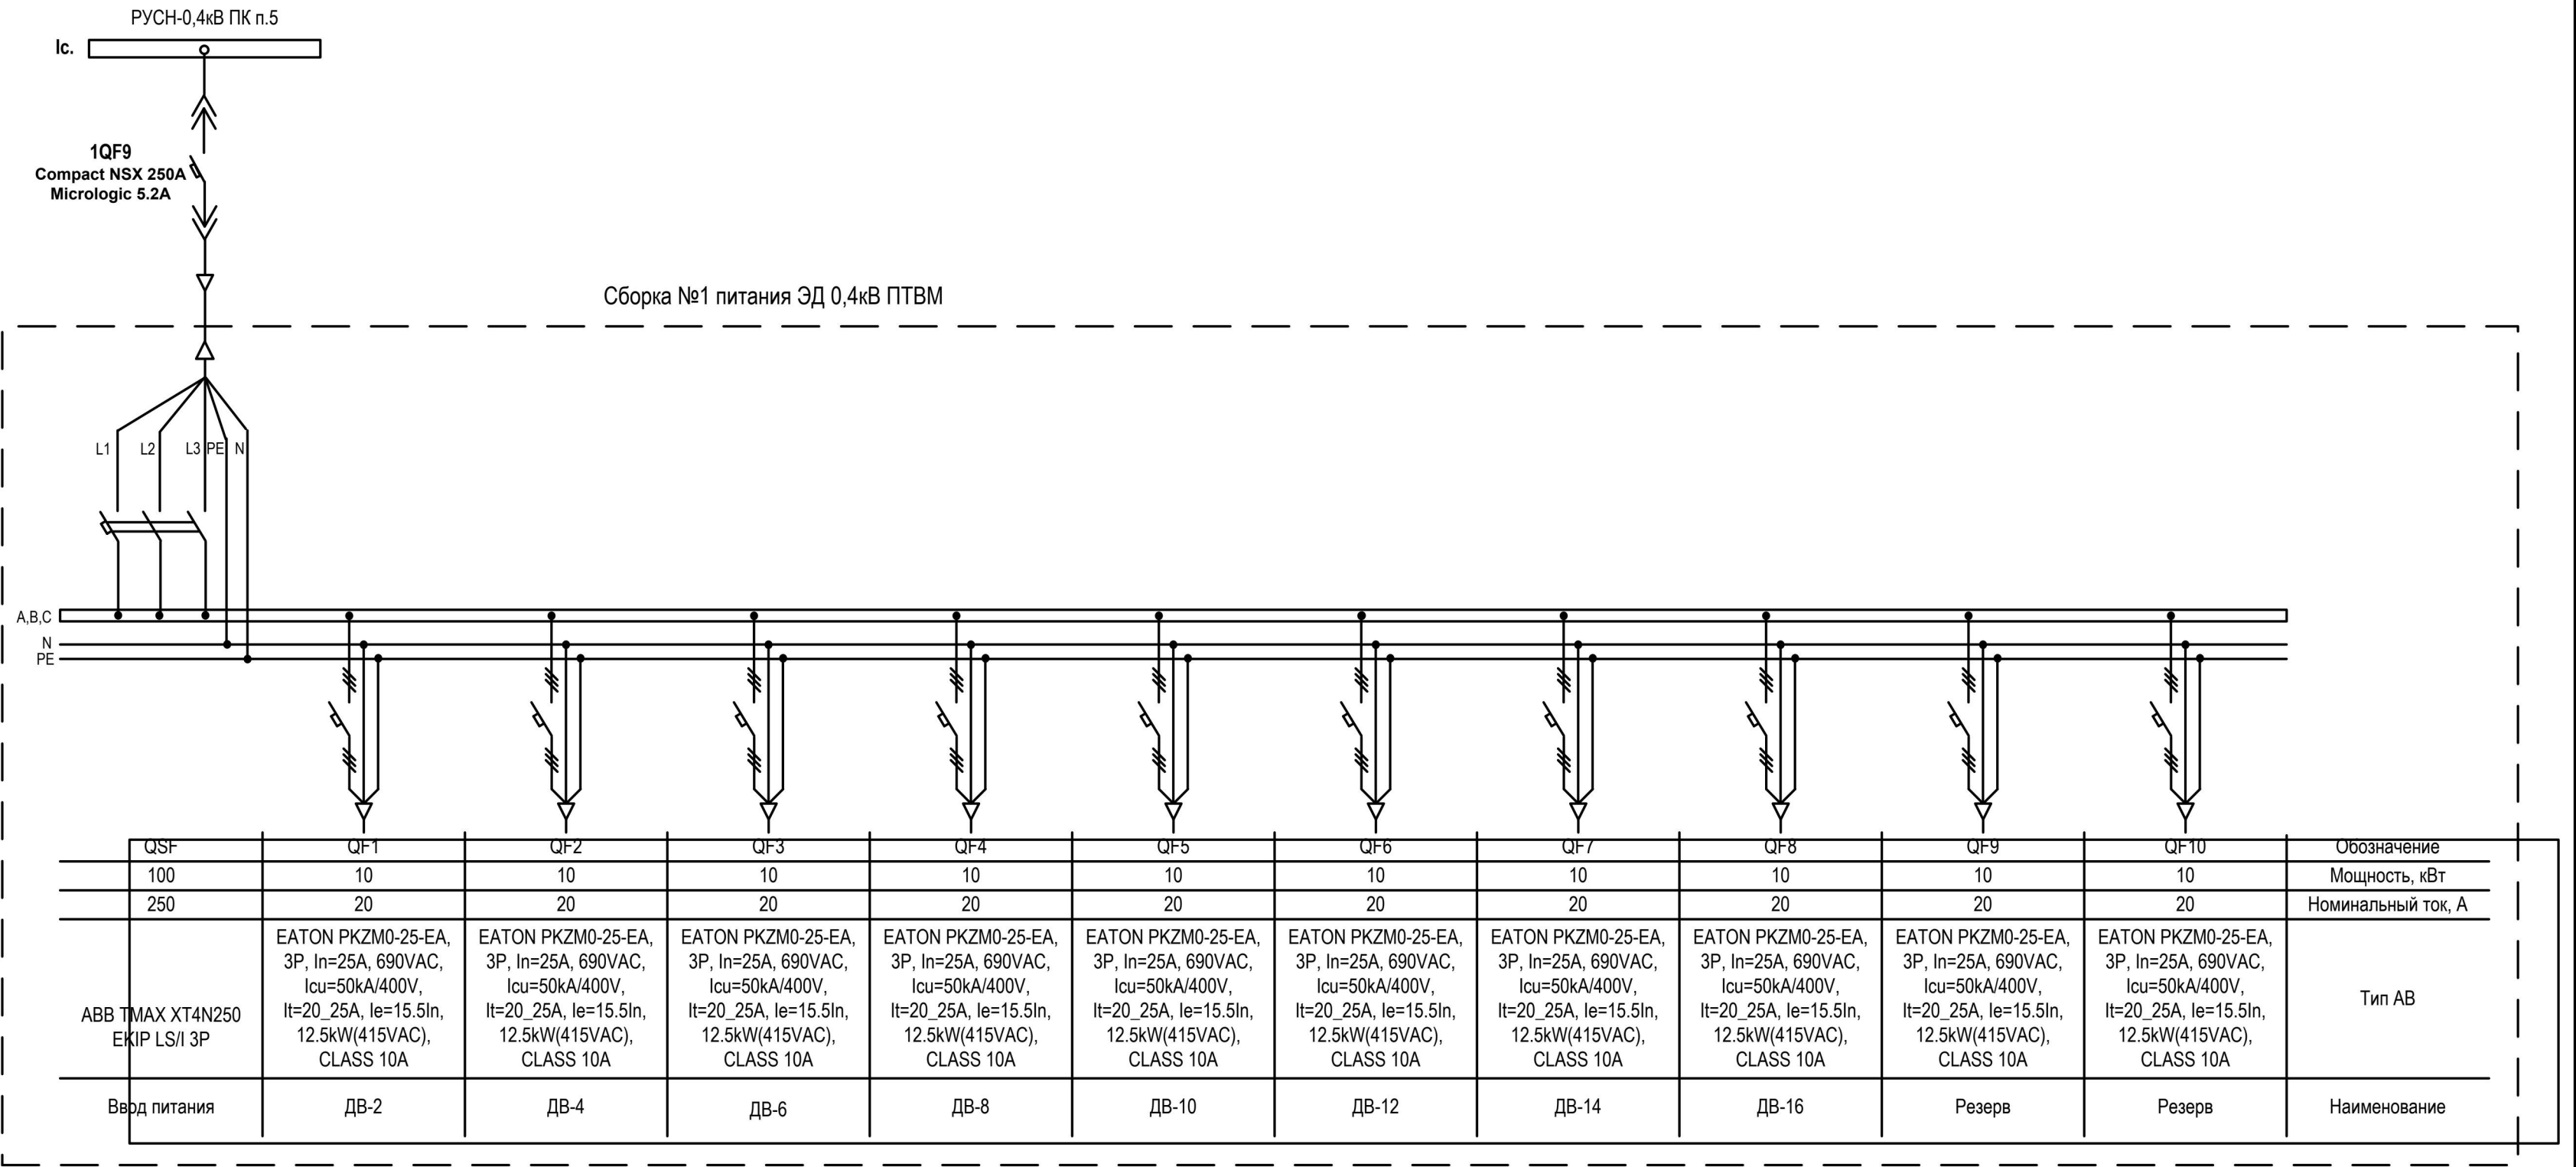

Пересмотр										
Дата		Главный инженер			Начальник ПТО		Начальник ЭЦ		Начальник ЭТЛ	
Изм	№ докум.	Подпись	Дата							
Утвердил										
Первый зам. директора-гл. инж.										
Нач. ПТО										
Нач. ЭЦ										
Нач. ЭТЛ										
Выполнил										
					Схема питания оборудования сборки №1 ЭД 0,4кВ ПТВМ			Стадия	Лист	Листов
								С	1	3
					Исполнительная схема			Электроцех		

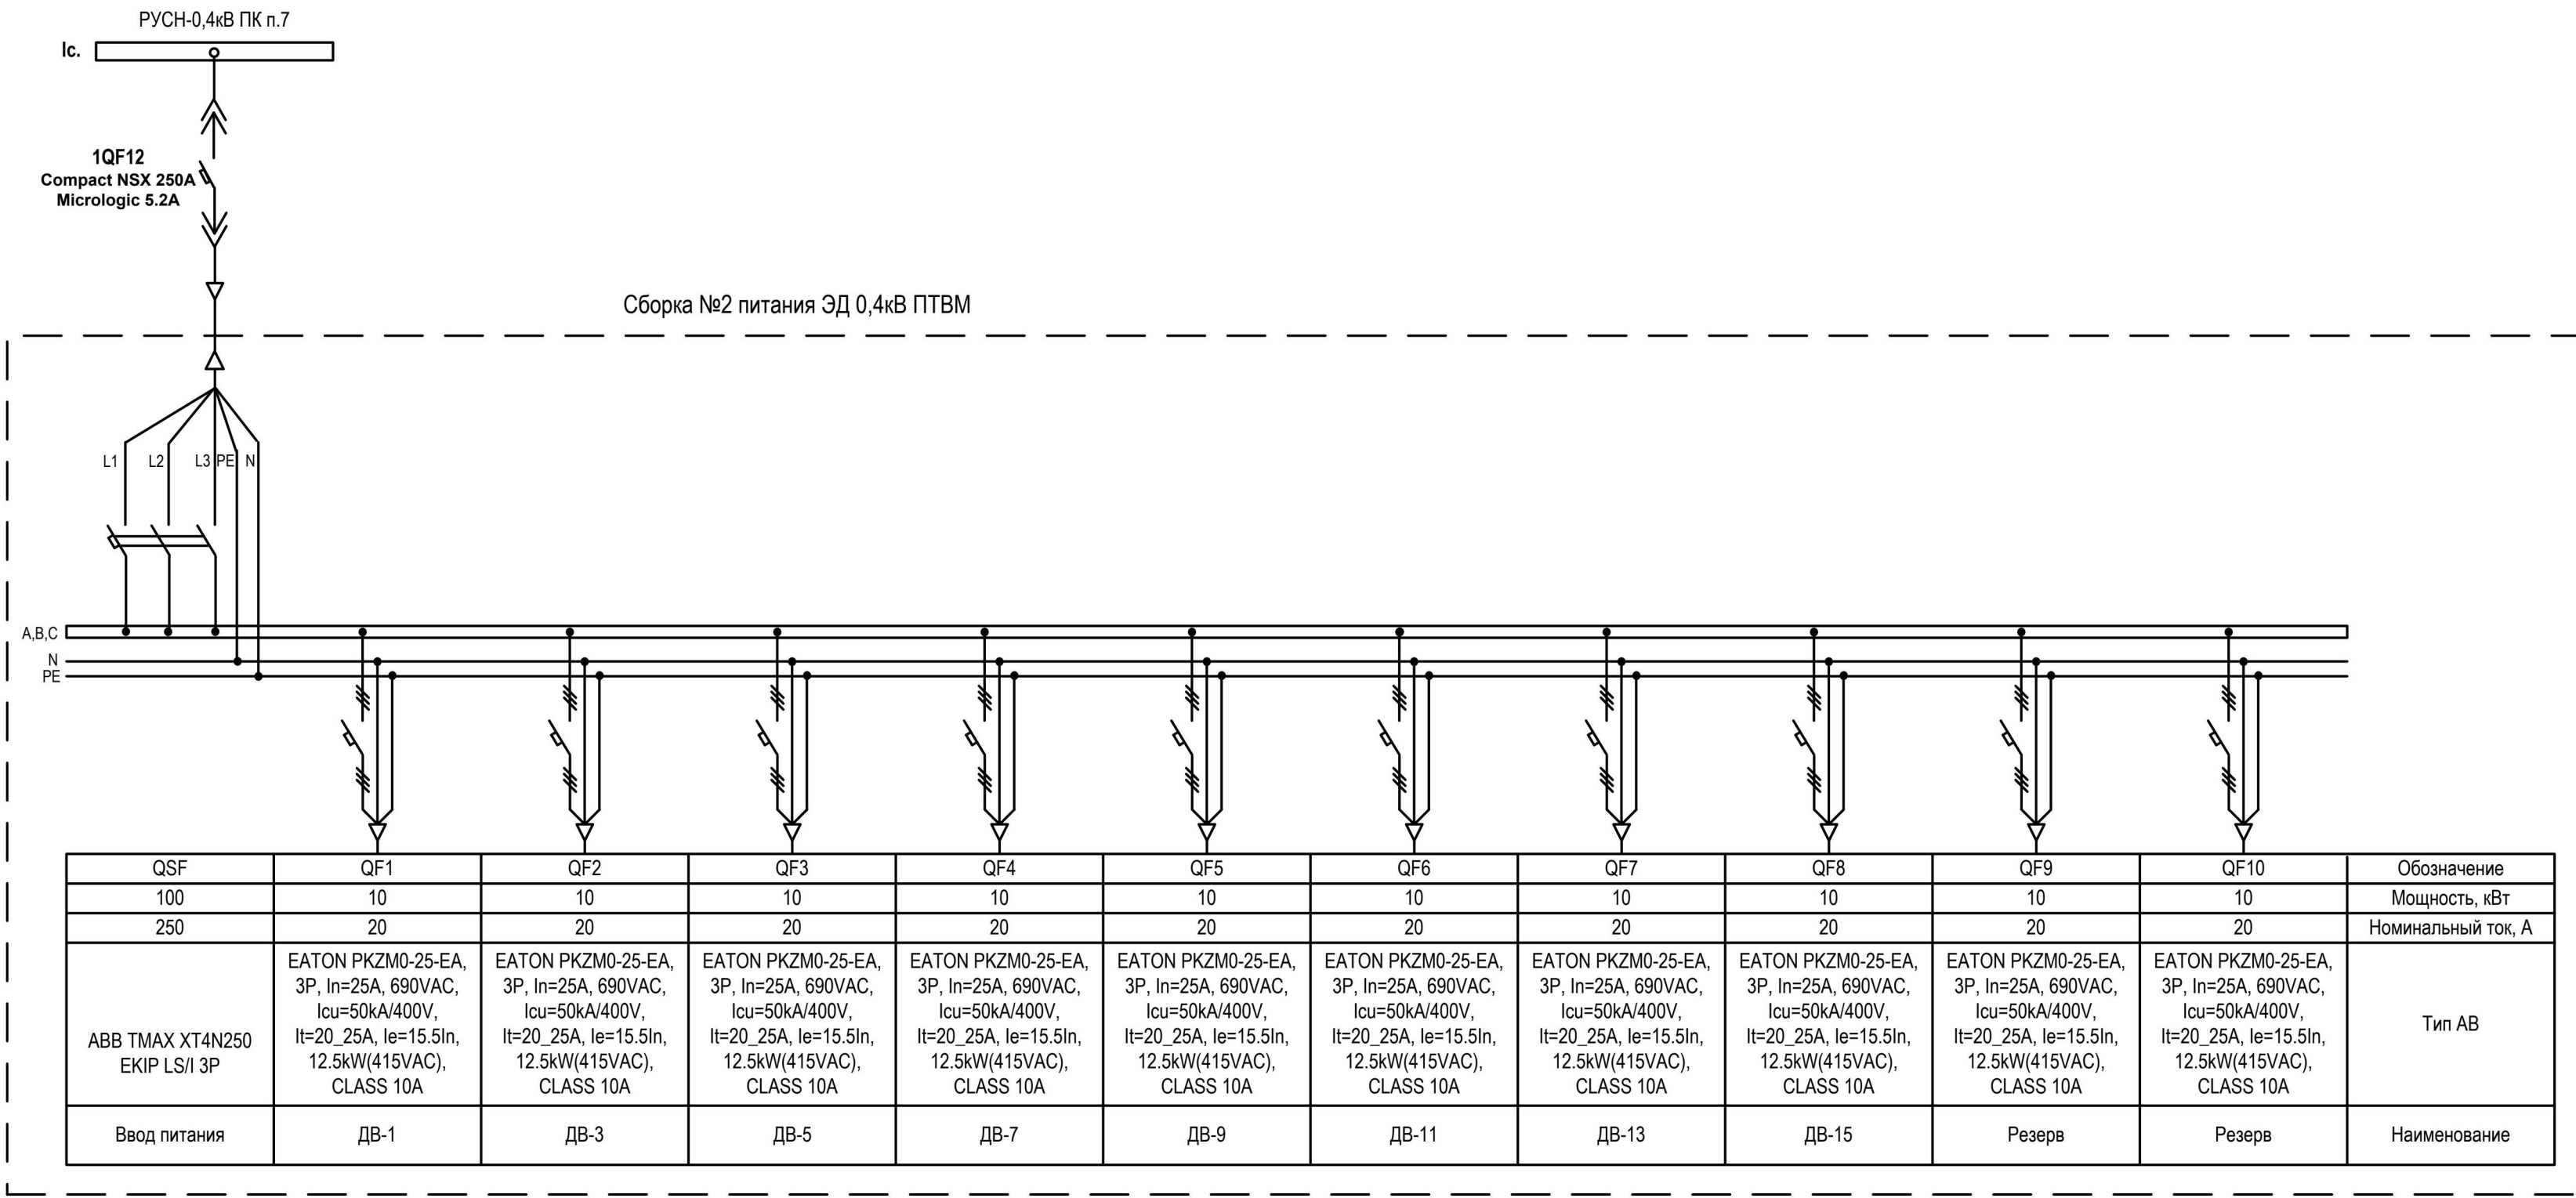

Пересмотр										
Дата		Главный инженер		Начальник ПТО		Начальник ЭЦ		Начальник ЭТЛ		
Изм		№ докум.		Подпись		Дата				
Утвердил										
Первый зам.										
директора-гл. инж.										
Нач. ПТО										
Нач. ЭЦ										
Нач. ЭТЛ										
Выполнил										
Схема питания оборудования сборки №2 ЭД 0,4кВ ПТВМ								Стадия	Лист	Листов
								С	3	3
Исполнительная схема								Электроцех		